




[Redacted]		Unterschrift	
Planungsphase: Bestandszeichnung / Vorplanung			
Bauverhaben / Bauort:	[Redacted]	Baugrund:	Flurstück-N: Flurstück: Flurstück: Grundstücksgröße:
			Flurstück-N: 53 81 ...
Darstellung: GRUNDRISS DACHGESCHOSS			
	Projekt: 01121	Blatt: 2 - 202	

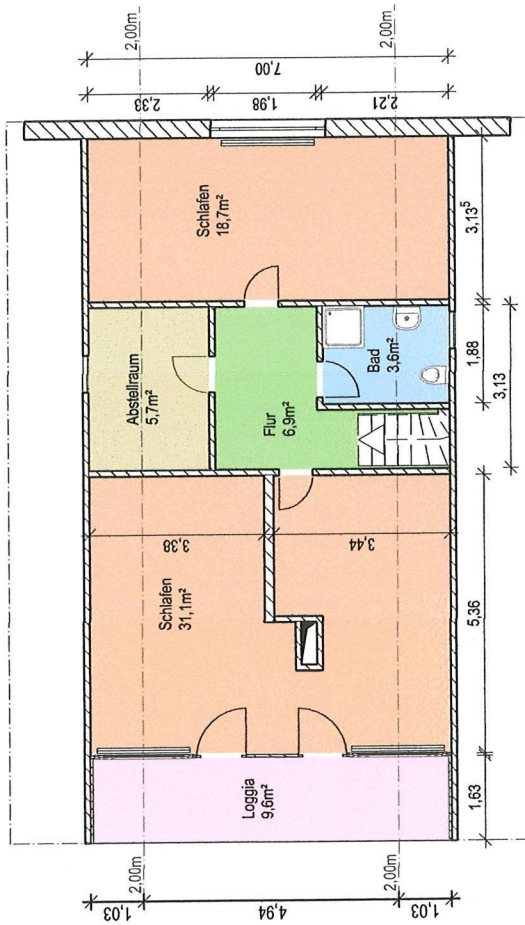

References

Interesschrift

Planungsbasis:

Bestandszeichnung / Vorplanung

Baugrund:	
Gemarkung:	Flensburg-N
Flur:	53
Flurstück:	81
Grundstücksgröße:	...


Darstellung:

GRUNDRISS ERDGESCHOSS

**ARCHITEKTURBÜRO
GLENN W. DIERKING**
Freischaffender Architekt
Ciccone Straße 4, 24937 Flensburg
Tel. +49 461 116020 Fax +49 461 204120
E-mail: arch-dierking@t-online.net

Maßstab: 1 : 100

Blatt: 2-201

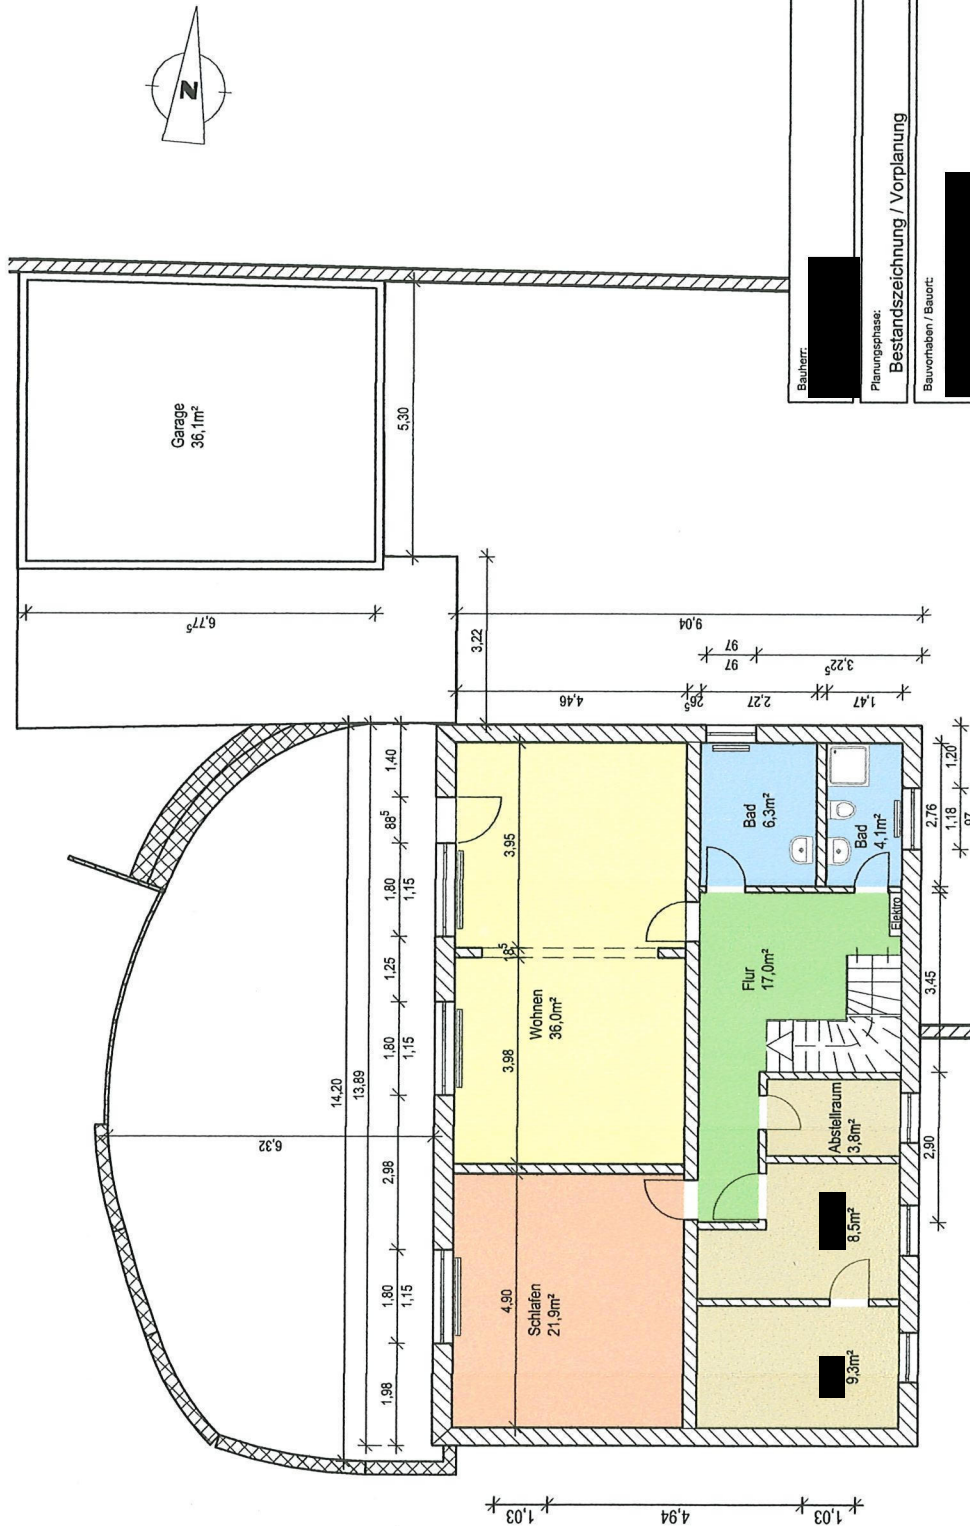

Bauherr:	Unterschrift:
Planungsphase:	Bestandszeichnung / Vorplanung
Bauherr:	Baugrund:
Darstellung:	GRUNDRISS SOUTERRAIN
Datum:	23.06.2014
Projekt:	01121
Maßstab:	1 : 100
Blatt:	2 - 200

